

Orientacja

Skala 1 : 5000



Data 23-09-2002

REPRODUKCYJA WZBRONIONA

c:Projekt pustki Zopy...

(prezentacja...)

Przykazuje się... do...
w dniu...

Niniejsza mapa nie może służyć do celów projektowych.
1976/02
Urząd Miasta


2002, 23.09.02
(innych...)
całkowicie... Geoda...


WZGLĘDNY NIEC

Sekcja 531.342.212.4

Wrys z mapy zasadniczej

Skala 1 : 500

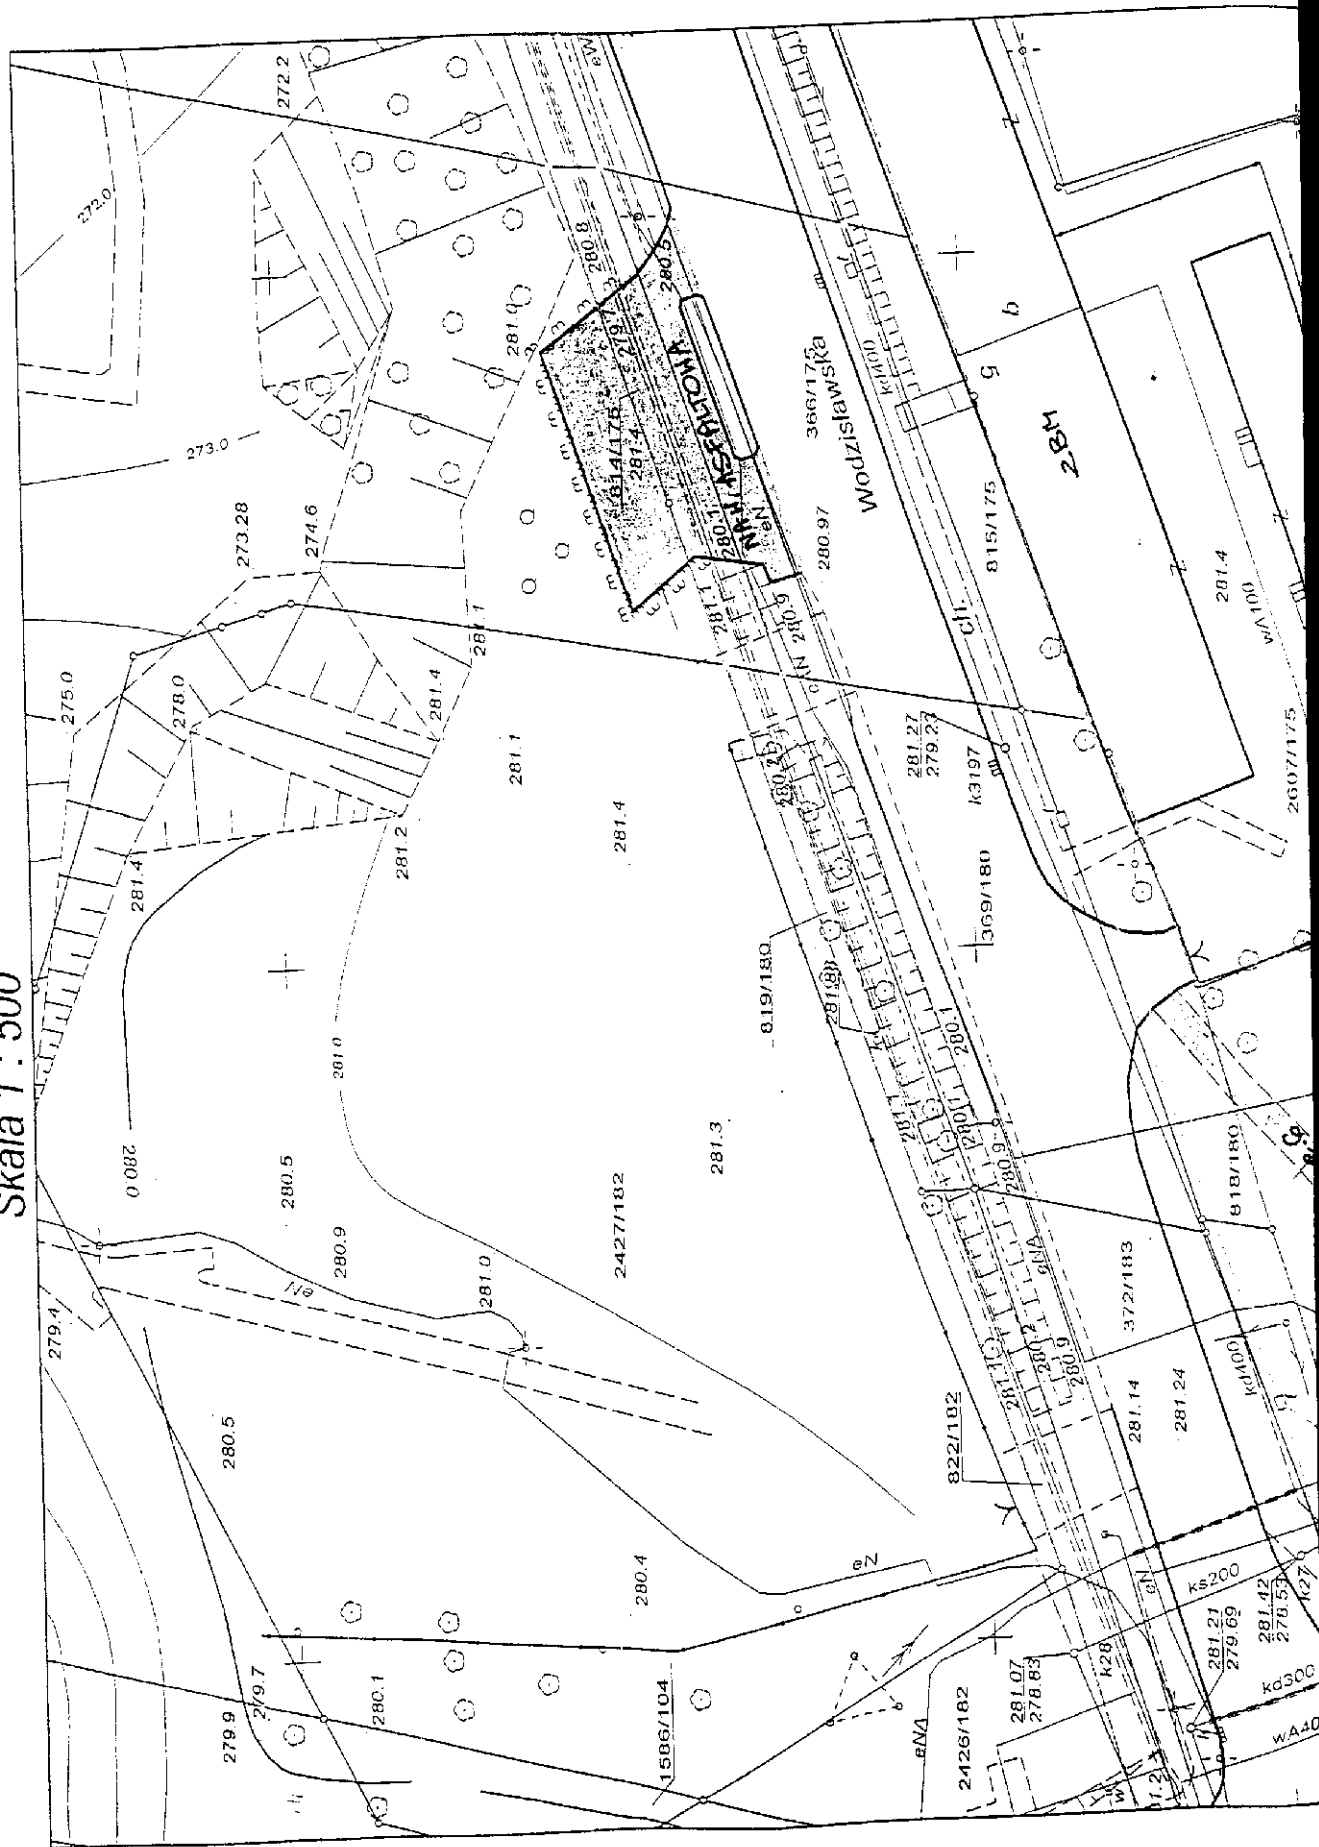

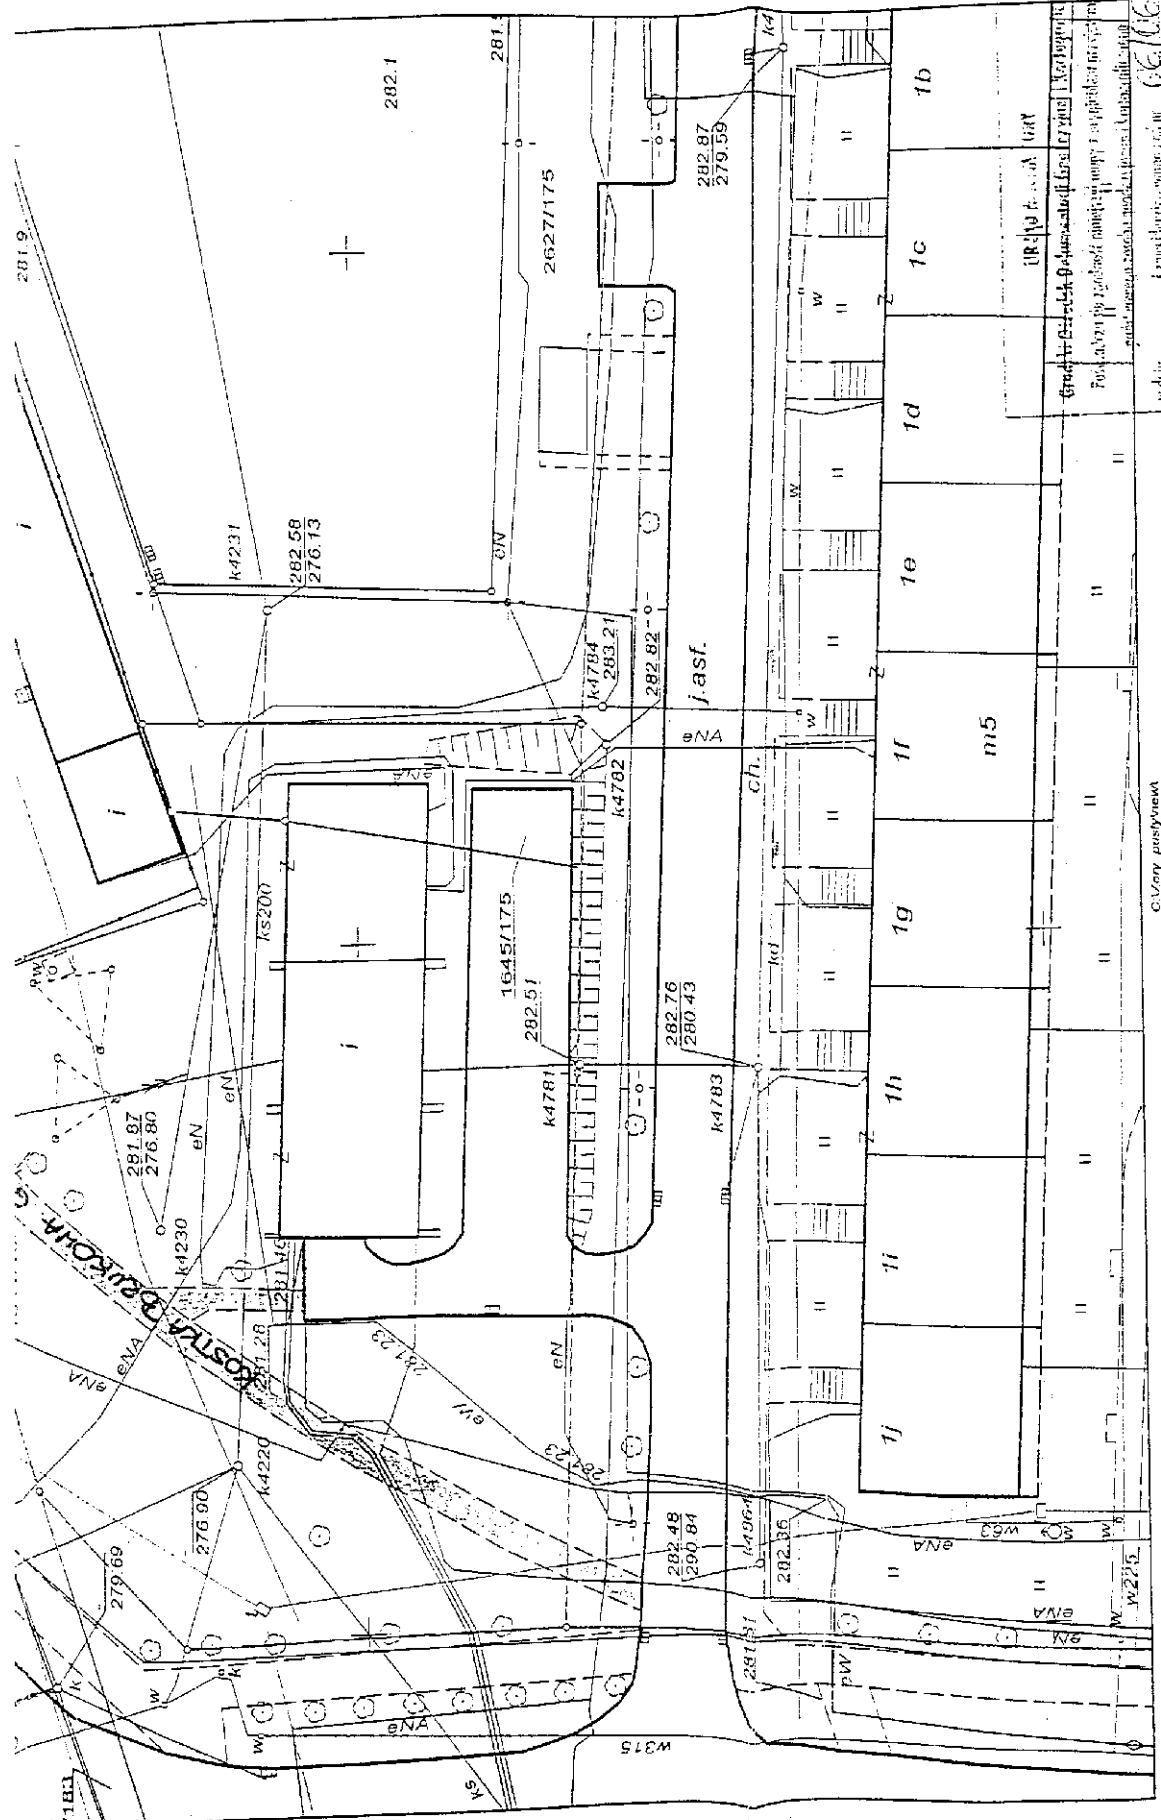

Data 24.04.2006

ZAKRES ROBOT


PRZEDMIAR

NAZWA INWESTYCJI : Remont parkingu przy ul. Wodzisławskiej (w rejonie ZBM)
ADRES INWESTYCJI : Żory, ul. Wodzisławska
INWESTOR : Gmina Miejska Żory
ADRES INWESTORA : Żory, Al. W.P. 25
BRANŻA : Roboty drogowe

DATA OPRACOWANIA : 10.10.2006

Ogółem wartość kosztorysowa robót : zł

Słownie:

Wiercio

INWESTOR:

Data opracowania
10.10.2006

Dokument został opracowany przy pomocy programu
NORMA PRO

Lp.	Podstawa	Opis i wyliczenia	j.m.	Poszcz	Razem
Remont parkingu przy ul. Wodzisławskiej (w rejonie ZBM)					
1 Roboty rozbiórkowe					
1	KNR 2-31	Rozebranie krawężników betonowych 15x30 cm na podsypce	m		
d.1	0813-03	cem.piaskowej 55.00	m	55.000	
				RAZEM	55.000
2	KNR 2-31	Rozebranie ław pod krawężniki z betonu	m ³		
d.1	0812-03	2.09	m ³	2.090	
				RAZEM	2.090
3	KNR 2-31	Mechaniczne rozebranie nawierzchni z mieszanek mineralno-bitumicznych o grub. 3 cm	m ²		
d.1	0803-03	266.00	m ²	266.000	
				RAZEM	266.000
4	KNR 2-31	Mechaniczne rozebranie nawierzchni z mieszanek mineralno-bitumicznych - dalszy 1 cm grub.	m ²		
d.1	0803-04	Krotność = 2 266.00	m ²	266.000	
				RAZEM	266.000
5	KNR 4-01	Wywiezienie gruzu sprzymowanego samochodami samowyladowczymi na odl.4 km	m ³		
d.1	0108-11 0108-12	17.90	m ³	17.900	
				RAZEM	17.900
6	kalk. indywidualna	Koszt składowania mas ziemnych	m ³		
d.1		17.90	m ³	17.900	
				RAZEM	17.900
2 Parking					
7	KNR AT-03	Roboty remontowe - cięcie piłą nawierzchni bitumicznych na gł. do 5 cm	m		
d.2	0101-01	17.00	m	17.000	
				RAZEM	17.000
8	KNR 2-31	Podbudowa z kruszywa łamanego - warstwa górna o grub.po zagęszcz. 8 cm (po zerwaniu istn. nawierzchni asfaltowej)	m ²		
d.2	0114-07	266.00	m ²	266.000	
				RAZEM	266.000
9	KNR 2-31	Podbudowa z kruszywa łamanego - warstwa górna - za każdy dalszy 1 cm grub.po zagęszcz.- dalsze 2 cm (po zerwaniu istn. nawierzchni asfaltowej)	m ²		
d.2	0114-08	Krotność = 2 266.00	m ²	266.000	
				RAZEM	266.000
10	KNR 2-31	Skropienie nawierzchni drogowej asfaltem	m ²		
d.2	1004-07	266.00	m ²	266.000	
				RAZEM	266.000
11	KNR 2-31	Wyrownanie istniejącej podbudowy mieszanka mineralno-asfaltowa z wbudowaniem mechanicznym	t		
d.2	0108-02	20.00	t	20.000	
				RAZEM	20.000
12	KNR 2-31	Nawierzchnia z mieszanek mineralno-bitumicznych gruszywa ^{GRUSZYWA} - warstwa ścieralna asfaltowa - grub.po zagęszcz. 3 cm	m ²		
d.2	0311-05	266.00	m ²	266.000	
				RAZEM	266.000
13	KNR 2-31	Nawierzchnia z mieszanek mineralno-bitumicznych gruszywa ^{GRUSZYWA} - warstwa ścieralna asfaltowa - każdy dalszy 1 cm grub.po zagęszcz.(dalsze 2 cm)	m ²		
d.2	0311-06	Krotność = 2 266.00	m ²	266.000	
				RAZEM	266.000
14	KNR 2-31	Krawężniki betonowe wystające o wym. 15x30 cm na podsypce cem.piaskowej	m		
d.2	0403-03	55.00	m	55.000	
				RAZEM	55.000
15	KNR 2-31	Krawężniki betonowe - dod.za ustawienie na łukach o prom.do 10 m	m		
d.2	0403-07	25.00	m	25.000	
				RAZEM	25.000

Lp.	Podstawa	Opis i wyliczenia	j.m.	Poszcz	Razem
16	KNR 2-31 d.2 0402-04	Ława pod krawężniki betonowa z oporem	m ³		
		2.31	m ³	2.310	
				RAZEM	2.310
3 Inne					
17	KNR 2-01 d.3 0505-02	Ręczne plantowanie powierzchni gruntu rodzimego kat.IV	m ²		
		55.00	m ²	55.000	
				RAZEM	55.000
18	KNR 2-01 d.3 0510-01 0510-02	Humusowanie skarp z obsianiem przy grub.warstwy humusu 10 cm	m ²		
		55.00	m ²	55.000	
				RAZEM	55.000
19	kalk. indywi- d.3 dualna	Przełożenie nawierzchni chodnika z kostki brukowej gr. 6 cm	m ²		
		10.00	m ²	10.000	
				RAZEM	10.000
20	KNR 2-31 d.3 0702-01	Słupki do znaków drogowych z rur stalowych o śr. 50 mm	szt.		
		2	szt.	2.000	
				RAZEM	2.000
21	KNR 2-31 d.3 0703-01	Przymocowanie tablic znaków drogowych zakazu,nakazu, ostrzegawczych,informacyjnych o pow. do 0.3 m2	szt.		
		2	szt.	2.000	
				RAZEM	2.000
22	kalk. indywi- d.3 dualna	Inwentaryzacja geodezyjna powykonawcza z naniesieniem na zasoby geodezyjne przez uprawnione służby	szt.		
		3	szt.	3.000	
				RAZEM	3.000

